


計装フロー図 S=7リ-

記号	名 称
	圧力指示計
	流量指示計
	流量積算計
	流量印字積算計
	開度指示計
	流量検出器
	圧力発信器
	開度発信器
	ディスプレイータ
	パルスアイソレータ
	流量変換器
	アイソレータ
	記録計
	流量調節計
	電電ポジショナ

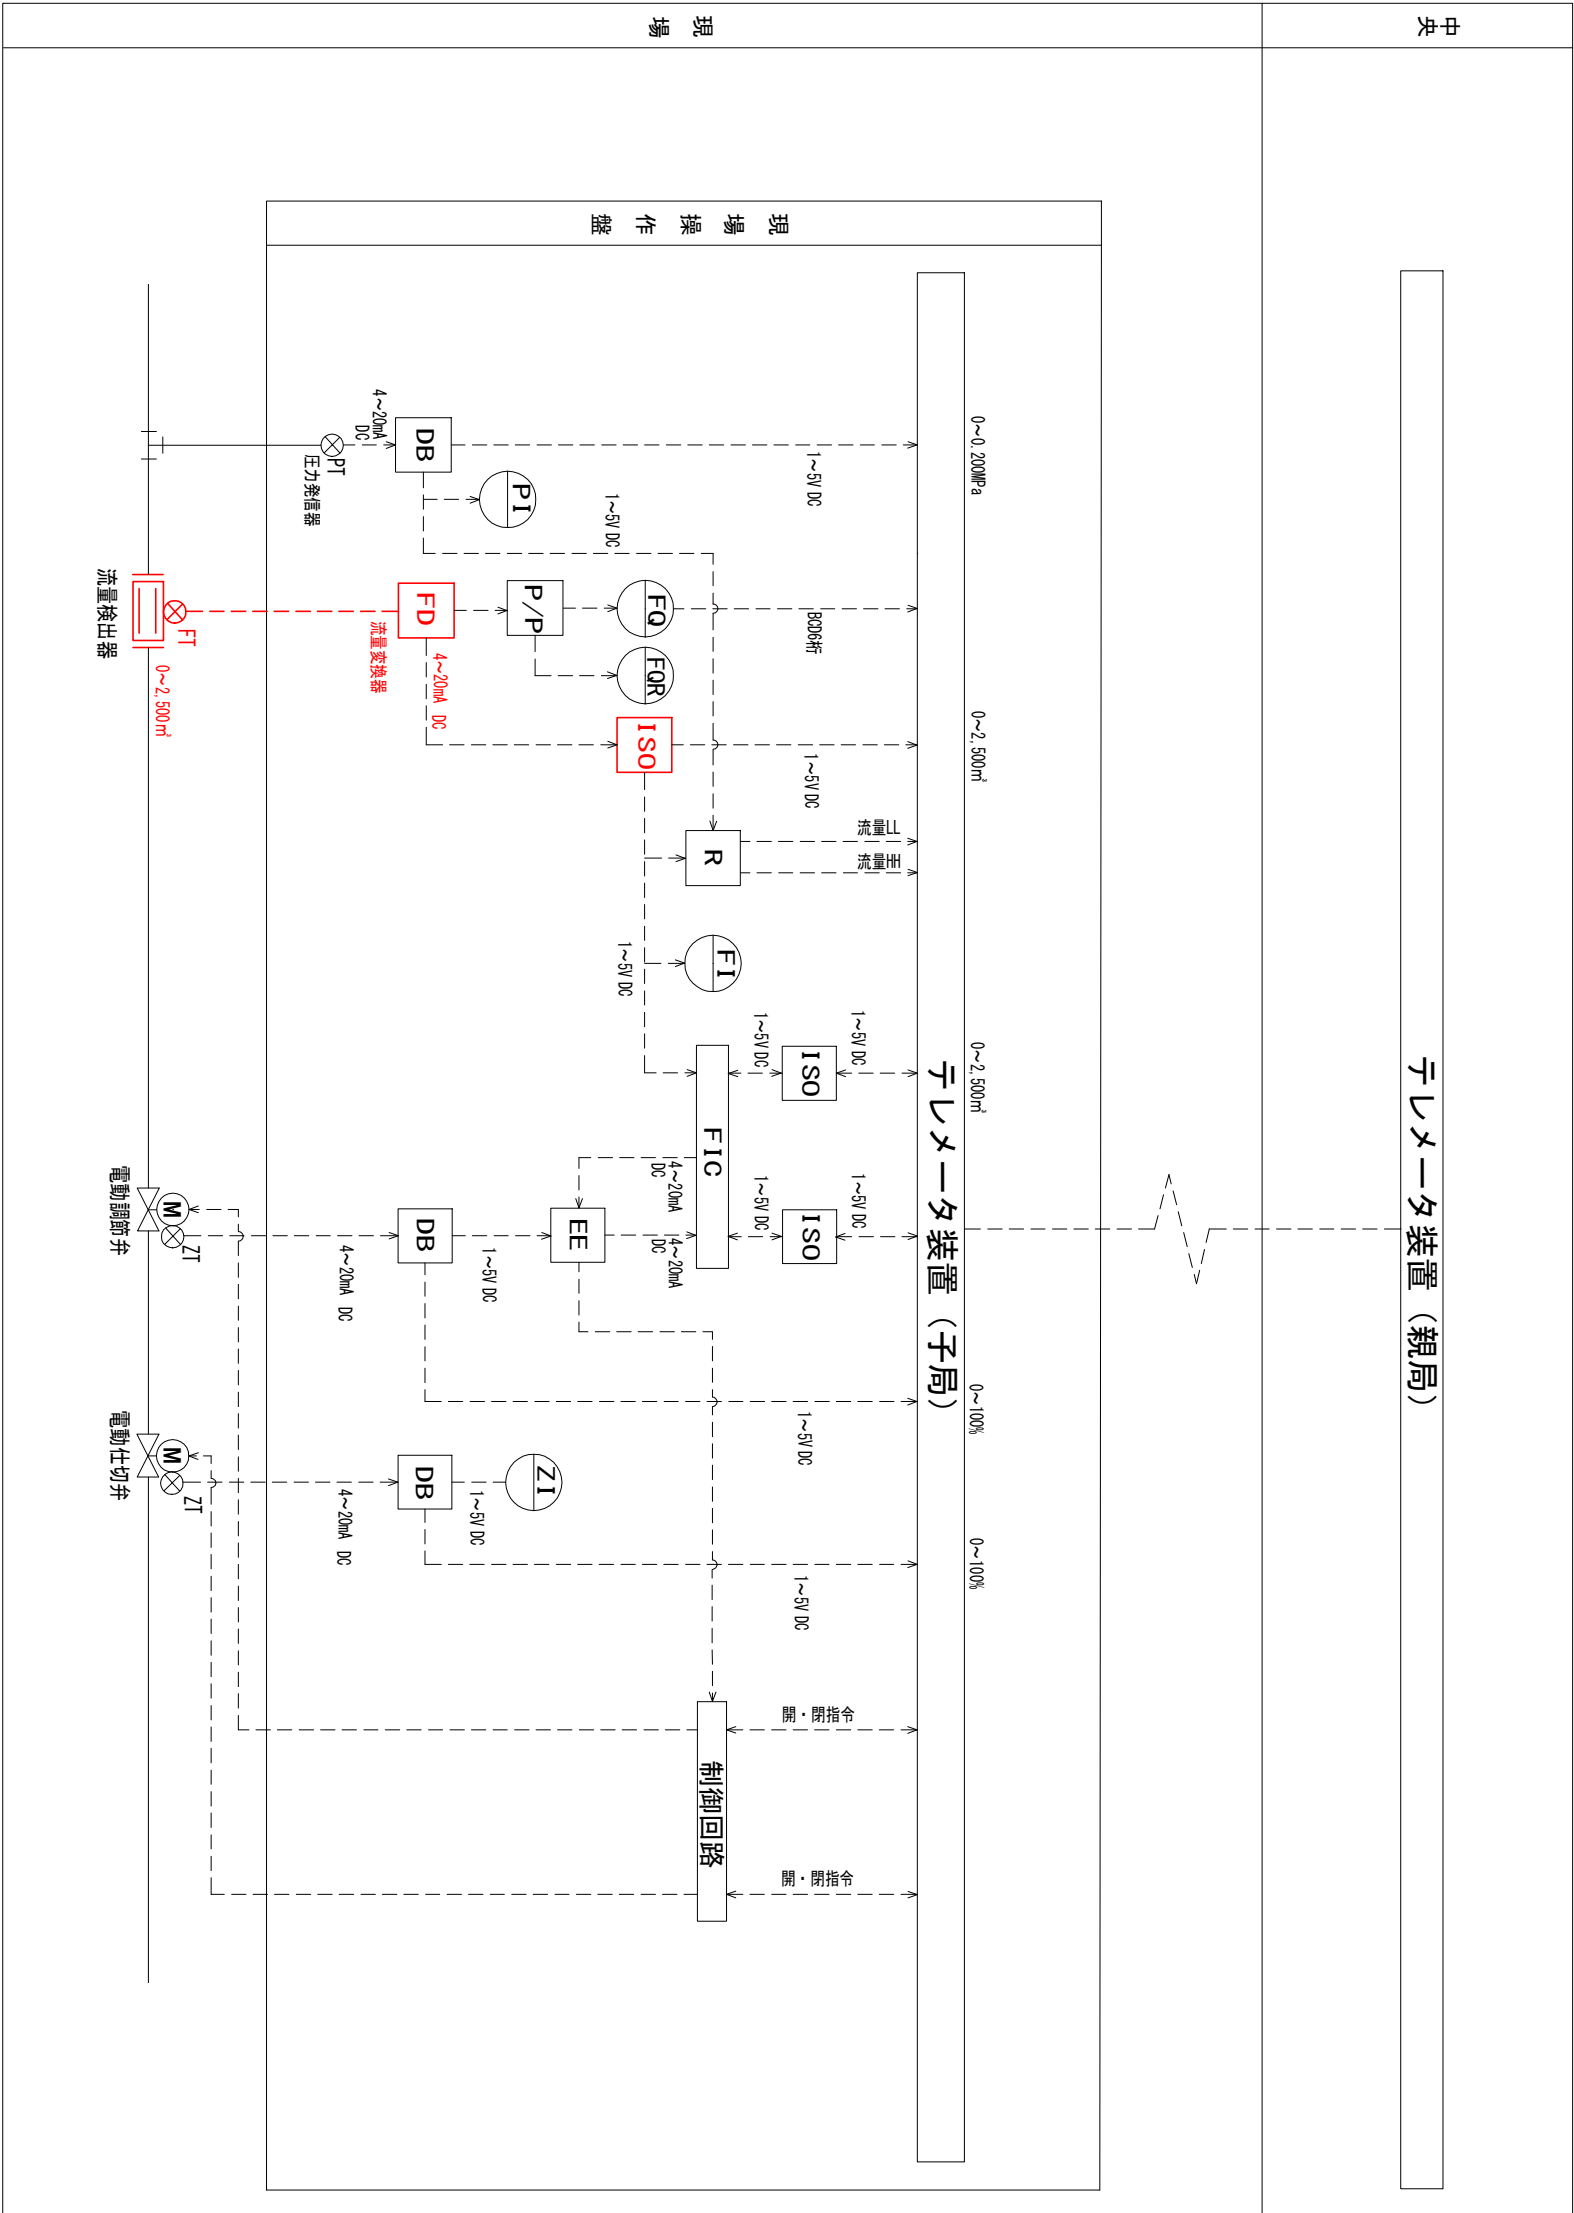

洋記

1. 朱書き部は、今回を示す。
2. 特記なきものは、既設を示す。

工事名	工業用水道50mm計量器取替業務		
図面名	計装フロー図		
作成年度	令和7年度	工事番号	
縮 尺	フイー	図面番号	E-3/3

下関市上下水道局