
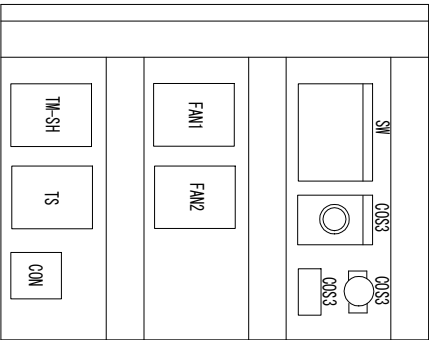


盤外形図 S=7リ-

現場操作盤（林兼産業）

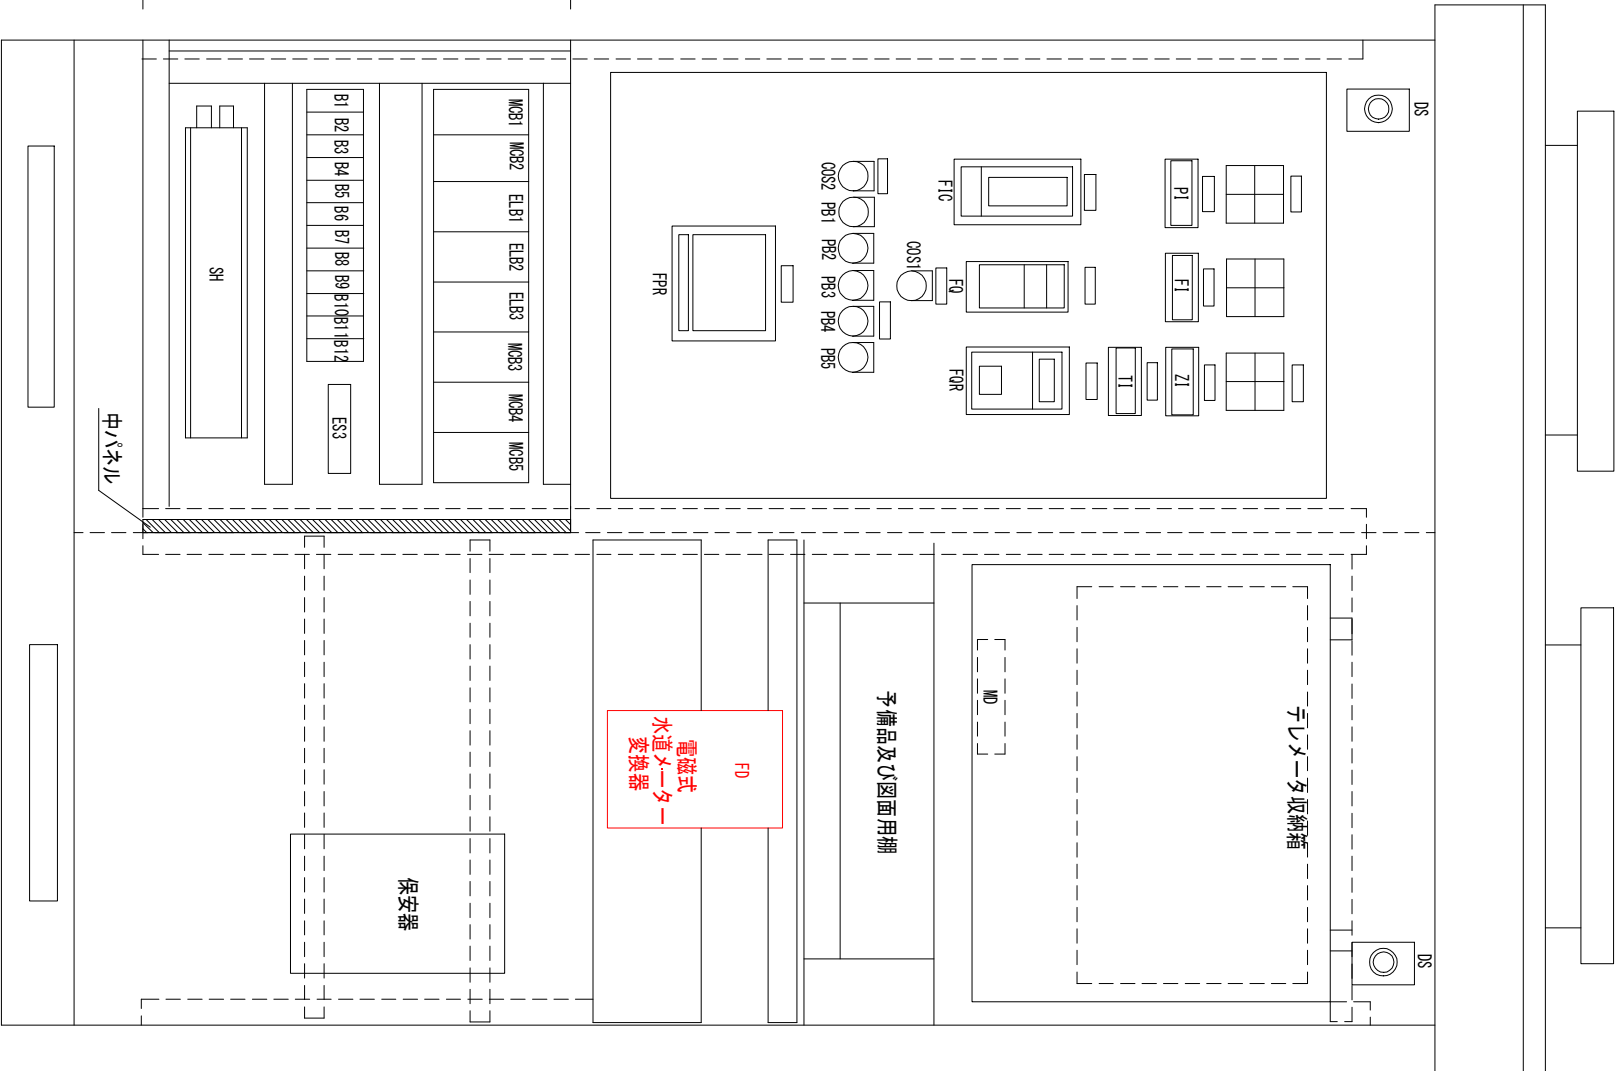

中パネル

中パネル

注記

- 1. 朱書き部は、今回を示す。
- 2. 特記なきものは、既設を示す。

工事名	工業用水道250mm計量器取替業務		
図面名	盤外形図		
作成年度	令和7年度	工事番号	
縮 尺	フリー	図面番号	E-4/4
下関市上下水道局			