




位置図

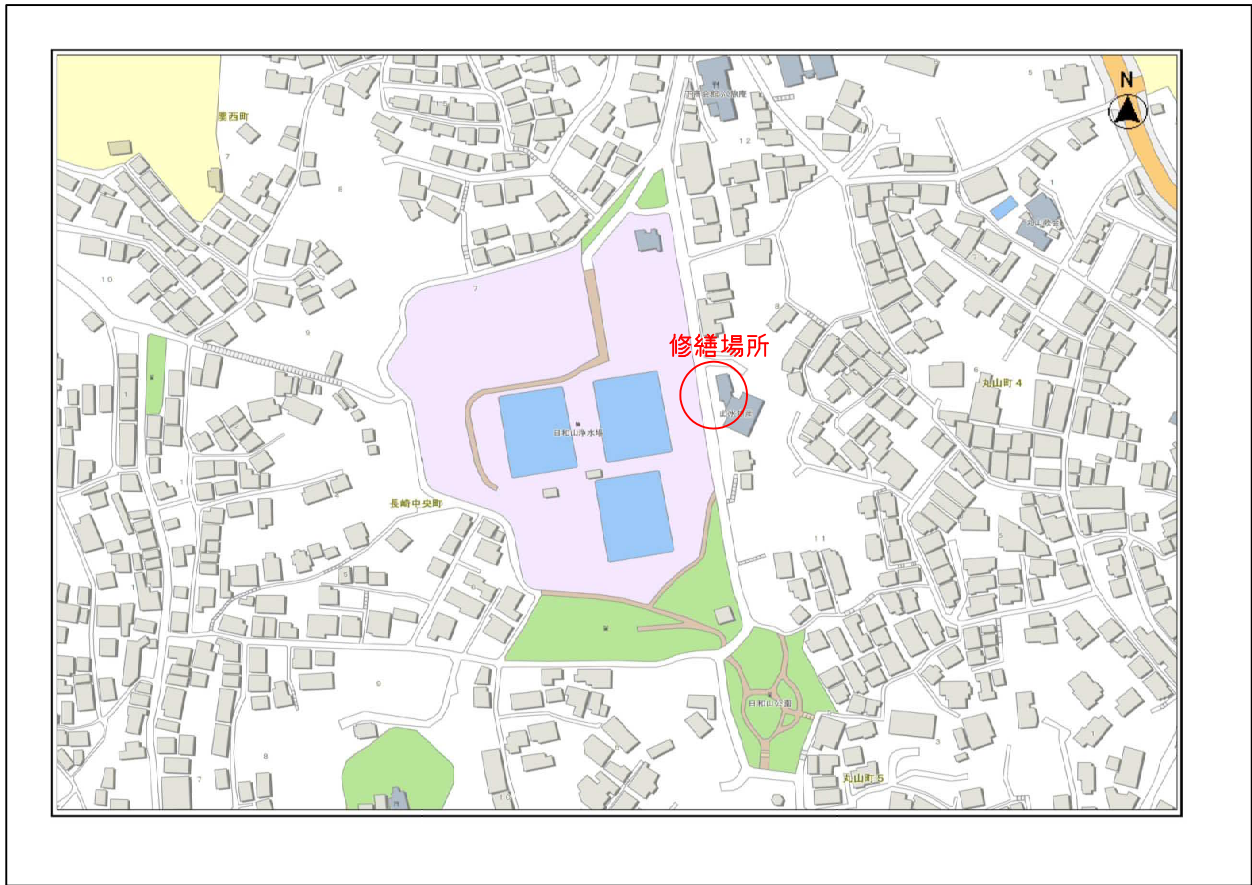

断面図

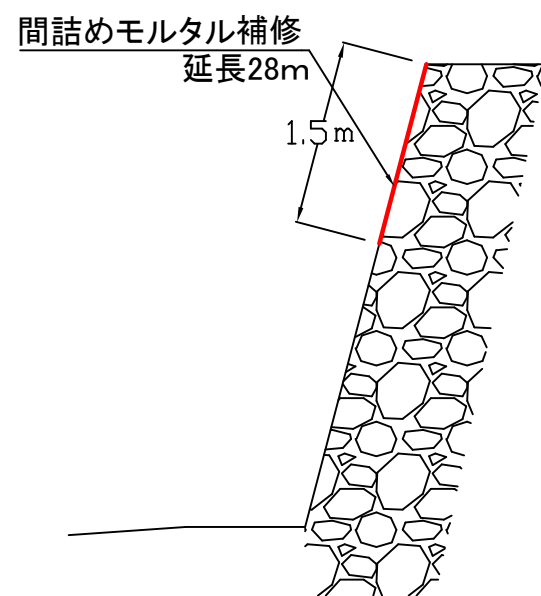

法面正面図

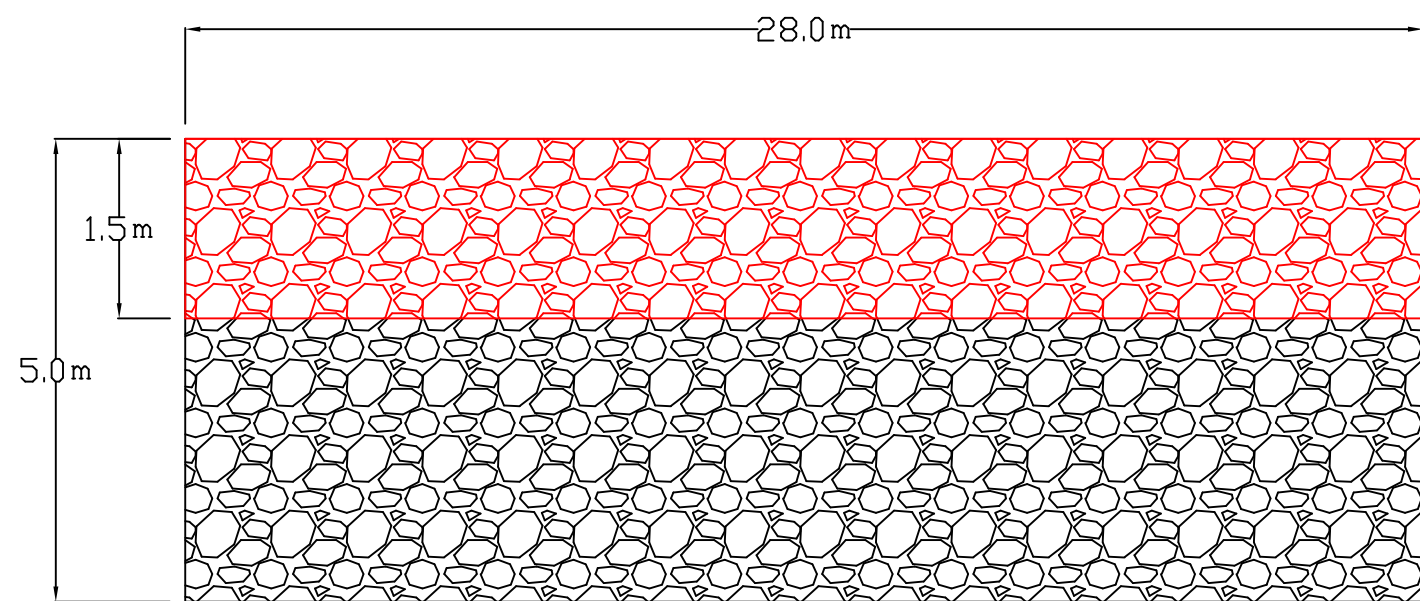

朱書きは修繕範囲を示す。

修繕名	日和山水道用地擁壁修繕		
図面名	位置図、法面正面図、断面図		
作成年度	R8	修繕番号	_____
縮尺	フリー	図面番号	_____
下関市上下水道局			